województwo: śląskie
powiat: cieszyński
gmina: Skoczów
obręb: Pogórze
KERG: 2/842/06

POMIAR POWYKONAWCZY SALI GIMNASTYCZNEJ ORAZ PRZEKŁADKA KANALIZACJI DESZCZOWEJ.

KOPIA MAPY ZASADNICZEJ

skala: 1:1000

Sekcja: 541.411.072

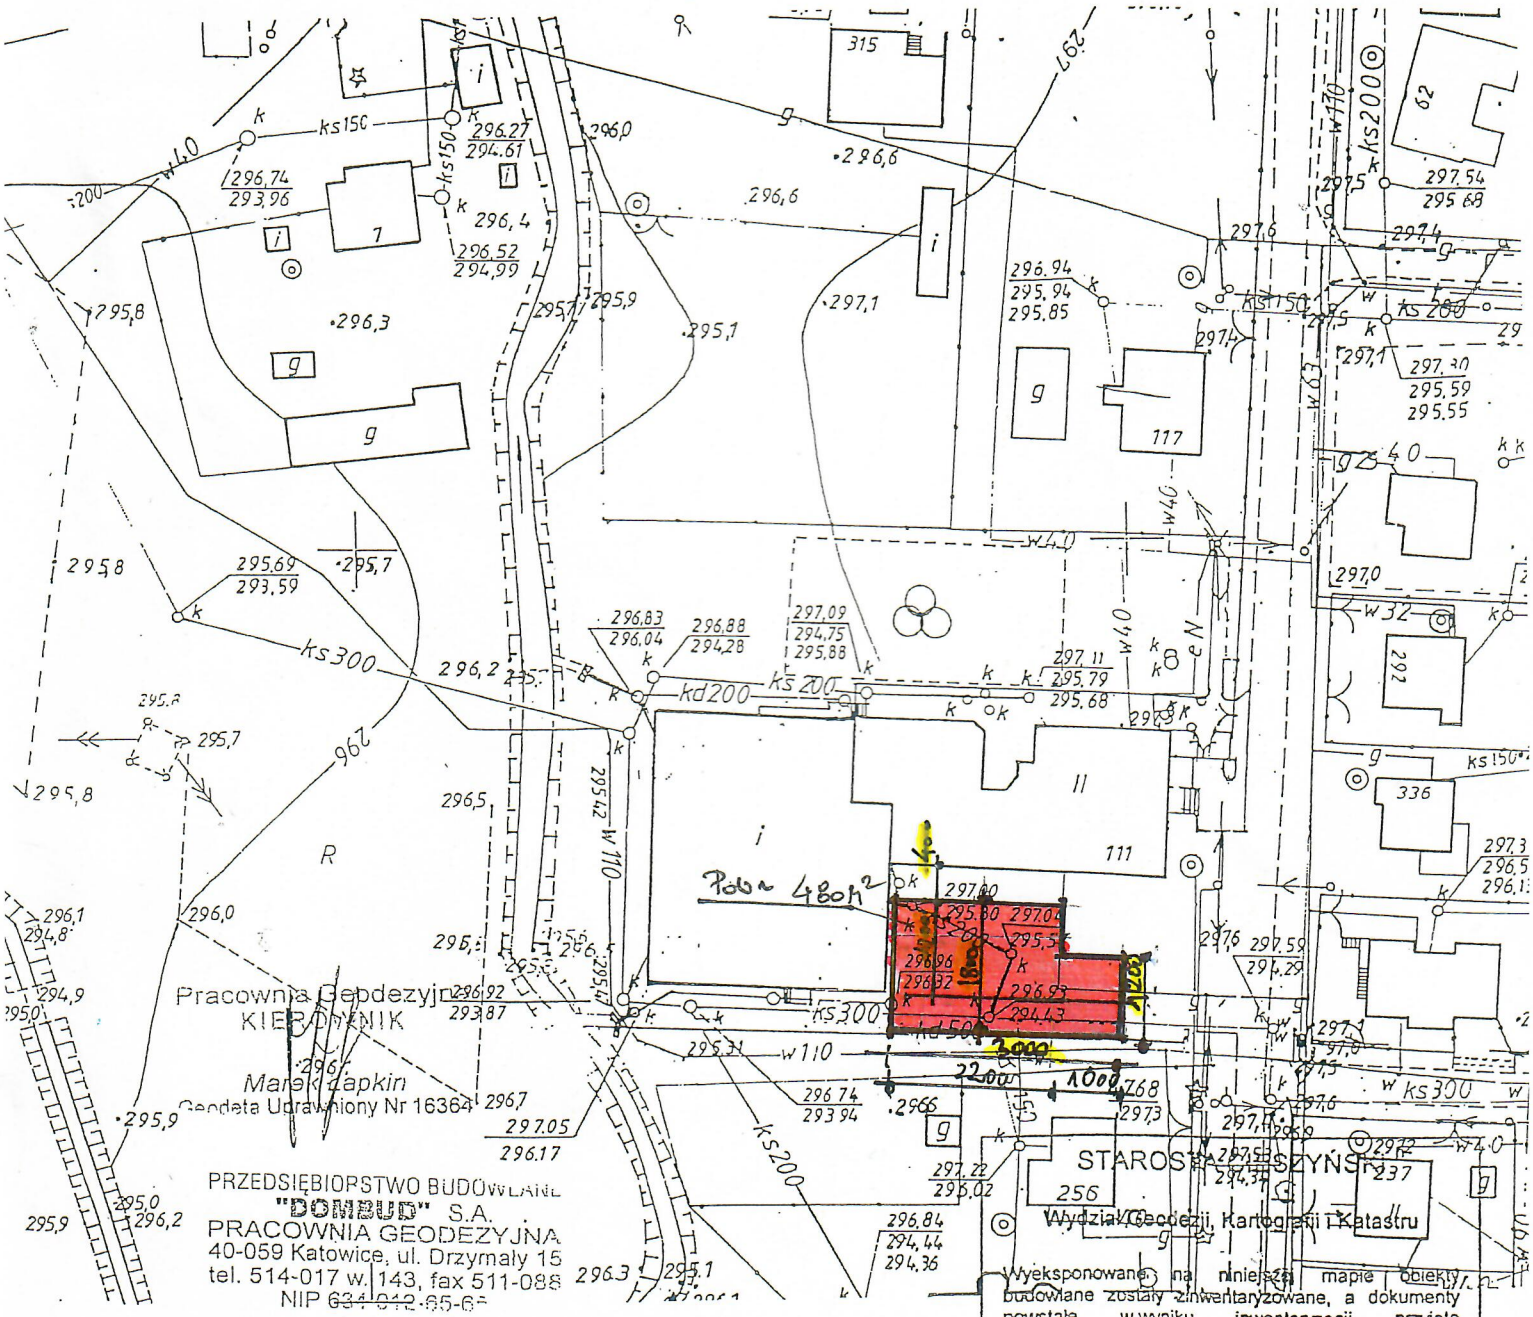

Pomiar powykonawczy sali gimnastycznej oraz przekładki kanalizacji deszczowej.
wykonano w dniu 30.05.2006r.
Cieszyn, dnia 05.06.2006r.